VYSOKÉ MÝTO - ÚZEMNÍ PLÁN

LEGENDA:

platný ÚP	Změna č. 3 ÚP stav	návrh	úz. rezerva	zrušeno	
					řešené území
					zastavěné území k datu 03. 06. 2025
		Z.87		~~Z.87~~	zastavitelná plocha
		T.37		~~T.00~~	transformační plocha
		K.81		~~K.0~~	plocha změny v krajině
		Z.41a		~~V.2 N.3 K.2~~	identifikátor návrhové plochy
				~~RS~~	územní rezerva

KORIDORY

Změna č. 3 ÚP stav	návrh	
	CPZ:D01	koridor plošně vymezený z nadřazené dokumentace pro dopravní infrastrukturu
	CNU:D02	koridor nad plochami s RZV vymezený územním plánem pro dopr. infrastrukturu

ÚSES

platný ÚP	Změna č. 3 ÚP stav	k založení	zrušeno	
	LBC	LBC		lokální biocentrum
	LBK	LBK		lokální biokoridor
	RBC	RBC		regionální biocentrum
	RBK	RBK		regionální biokoridor

Z VÝKRESU ZÁKLADNÍHO ČLENĚNÍ ÚZEMÍ

platný ÚP	Změna č. 3 ÚP stav	návrh	zrušeno	
		ÚP		část ÚP s (graficky vyznačenými) prvky regulačního plánu
		RP.03	~~RP.03~~	plochy a koridory podmíněné vydáním regulačního plánu
		UŽ.12	~~UŽ.12~~	plochy a koridory podmíněné zpracováním územní studie

PLOCHY S ROZDÍLNÝM ZPŮSOBEM VYUŽITÍ

stabilizované plochy	plochy změn	územní rezervy	
			Plochy bydlení
BV	BV		**bydlení venkovské**
BI	BI		**bydlení individuální**
BH	BH		**bydlení hromadné**
			Plochy rekreace
	RI		**rekreace individuální**
			rekreace hromadná
			Plochy občanského vybavení
OV	OV		**občanské vybavení veřejné**
OK	OK		**občanské vybavení komerční**
OS	OS		**občanské vybavení sport**
OH	OH		**občanské vybavení hřbitovy**
			Plochy veřejných prostranství
PU	PU		**veřejná prostranství všeobecná**
PX	PX		**veřejná prostranství jiná**
			Plochy zeleně
ZP	ZP		**zeleň parková a parkově upravená**
ZZ	ZZ		**zeleň zahradní a sadová**
ZO	ZO		**zeleň ochranná a izolační**
	ZS		**zeleň sídelní jiná**
ZK	ZK		**zeleň krajinná**
			Plochy smíšené obytné
SM	SM		**smíšené obytné městské**
SC			**smíšené obytné centrální**
			Plochy dopravní infrastruktury
DS.1	DS.1		**doprava silniční - silniční síť**
DS.2	DS.2		**doprava silniční - místní**
			doprava silniční - doprava v klidu
DS.4			**doprava silniční - jiná**
			doprava drážní
			doprava letecká
			Plochy technické infrastruktury
TU	TU		**technická infrastruktura všeobecná**
TW			**vodní hospodářství**
			nakládání s odpady
			Plochy výroby a skladování
	VL		**výroba lehká**
	VD		**výroba drobná a služby**
	VZ		**výroba zemědělská a lesnická,**
	VX		**výroba a skladování jiné**
			Plochy smíšené výrobní
HU, HU:1	HU		**smíšené výrobní všeobecné**
			Plochy vodní a vodohospodářské
WT			**vodní a vodních toků**
			Plochy zemědělské
AP			**orná půda**
			Plochy lesní
	LU		**lesní všeobecné**
			Plochy přírodní
NU	NU		**přírodní všeobecné**
			Plochy smíšené krajinné
MU	MU		**smíšené krajinné všeobecné**

ZMĚNA č. 3 ÚP
S PRVKY REGULAČNÍHO PLÁNU

VÝKRES VĚCNÝCH ZMĚN
(v grafické části ÚP)
1 : 5 000

SCHÉMA KLADU LISTŮ:

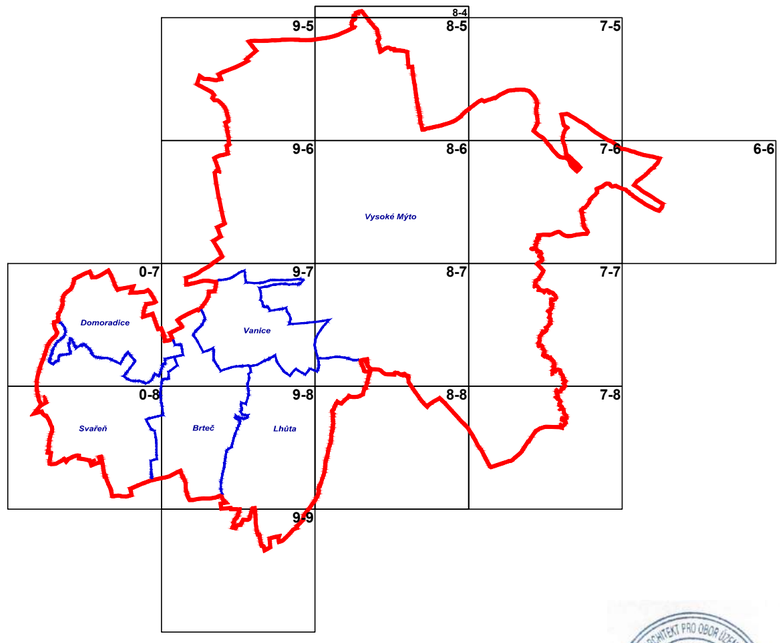

etapa: návrh změny pro projednání

Objednatel :
Město Vysoké Mýto

Zhotovitel :
Atelier AURUM s.r.o. Pardubice

atelier AURUM s.r.o.
ARCHITEKTURA ○ URBANISMUS
REGIONÁLNÍ ÚZEMNÍ MANAGEMENT

Zodpovědný projektant : Ing. Pavel Petrů
Zpracovatelský kolektiv : Ing. Pavel Petrů, Ing. arch. Ivana Petrů, Ing. arch. Dana Suchánková
Odborná spolupráce: Ing. arch. Jana Půlpytlová, Ing. Anna Vogelová

zakázka : 10/23
datum : 10/2025
měřítko : 1 : 5000

ZMĚNA č. 3 ÚZEMNÍHO PLÁNU
VYSOKÉ MÝTO

VÝKRES VĚCNÝCH ZMĚN (v grafické části)

příloha č. **II. B4**